

見 積 仕 様 書

一般社団法人 愛知県トラック協会が発注する事業について、下記の仕様に基づき、見積りを作成すること。



記

1. 件 名 : 中部トラック総合研修センター
長期改修工事【電気設備／機械設備】
2. 場 所 : 中部トラック総合研修センター内
※詳細箇所は別紙図面に記載。
3. 業 務 内 容 : 別添仕様書のとおり
 - ① 電気設備
 - ・非常灯内蔵バッテリー（１６９箇所）
 - ② 機械設備
 - ・消防設備誘導灯バッテリー（３９箇所）
4. 実 施 期 間 : 令和７年１０月１日 ～ 令和８年２月２７日まで
5. 支 払 等 : 請求書受領後、指定の金融機関口座へ振込とする。
6. そ の 他 : 内容に変更が生じる場合は、事前に協議を行うものとする。
見積書の宛名は「一般社団法人愛知県トラック協会」とする。

仕 様 書

N o .	内 容	数量
	◆非常照明内蔵バッテリー	
1	FK840 (4.8V 3000mAh)	10
2	FK748 (7.2V 3000mAh)	3
3	FK796KJ (3.6V 3000mAh)	65
4	FK796C (3.6V 3000mAh)	1
5	FK799KJ (8.4V 3000mAh)	67
6	FK895W (10.8V 3000mAh)	2
7	FK703 (7.2V 3000mAh)	21
	合計	169


N o .	内 容	数量
	◆誘導灯バッテリー	
1	FK721 (2.4V 700mAh)	27
2	FK726 (3.6V 700mAh)	9
3	FK736 (3.6V 700mAh)	3
	合計	39

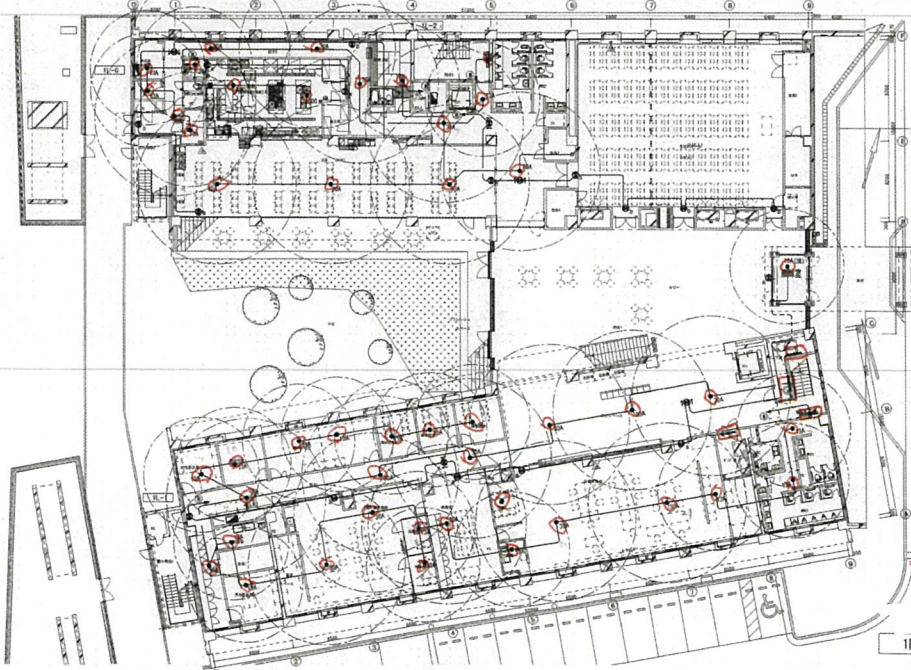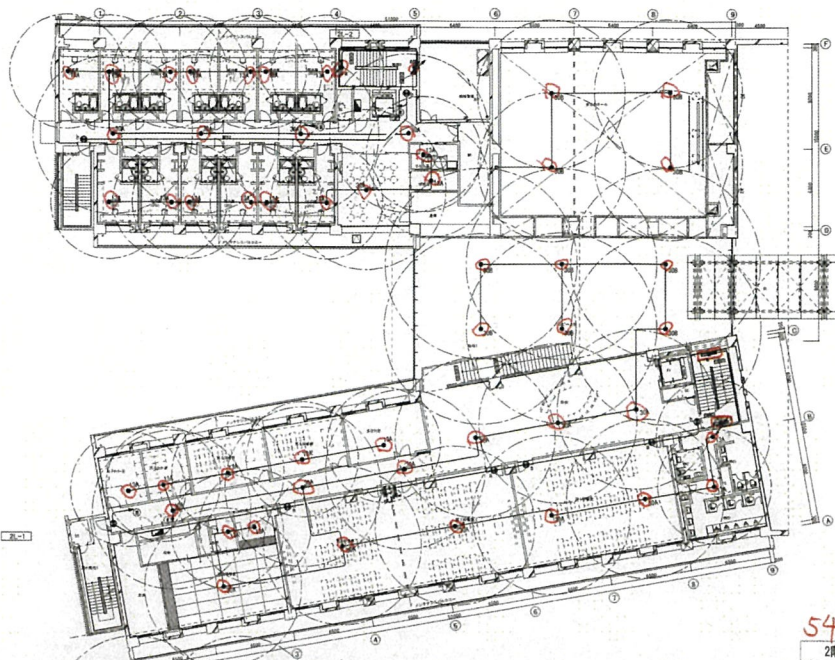


非常灯 計 169個


[illegible]

a	階段灯	b	非常用蓄光灯使用型	●13A	非常灯	●13A(薄)	非常灯	●30A	非常灯
	ひと（軸付）発光光付 パネル・強化ガラス（乳白） LALH-02			φ100		φ150		φ100	
	パナソニック FY744030 PX1		パナソニック FS04108BF9		パナソニック LB91630		パナソニック LB91620		パナソニック LB93630
●321	FH32×1 4560lm		FH32×1 2110lm		JE3, 6V 12W×1		JE3, 6V 12W×1		JE8, 4V 13W×1
●308	非常灯 高天吊用	●30C	非常灯 防水型	●E	LED 3線避難口誘導灯片面型	●E	LED 3線避難口誘導灯片面型	16F	LED 3線避難口誘導灯両面型
φ100		φ100							
	パナソニック LB93632		パナソニック LB93660		パナソニック FA20312LE1		パナソニック FA20362LE1		パナソニック FA2062LE1
	JE8, 4V 30W×1		JE10, 6V 30W×1		LED2, 7W		LED2, 6W		LED3, 6W

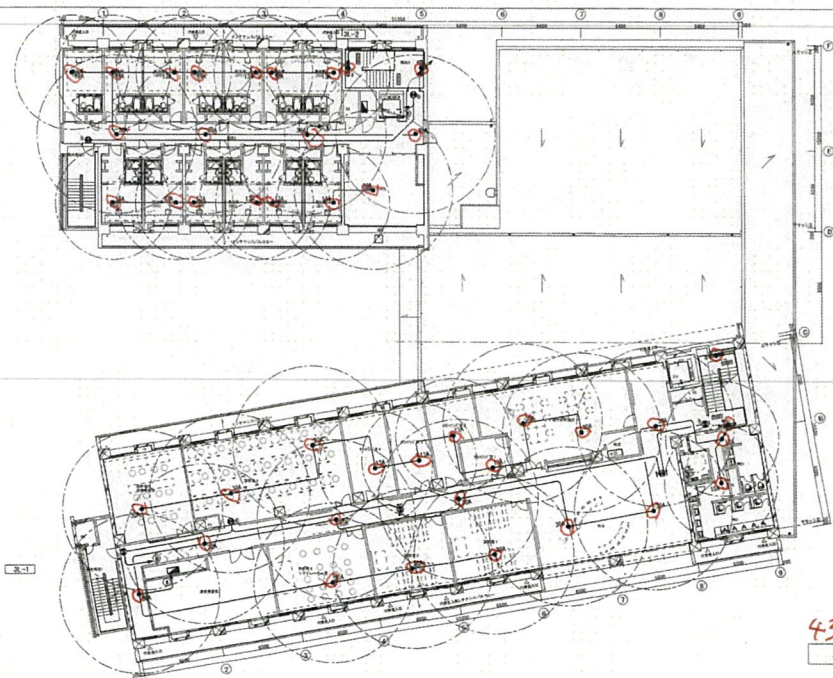

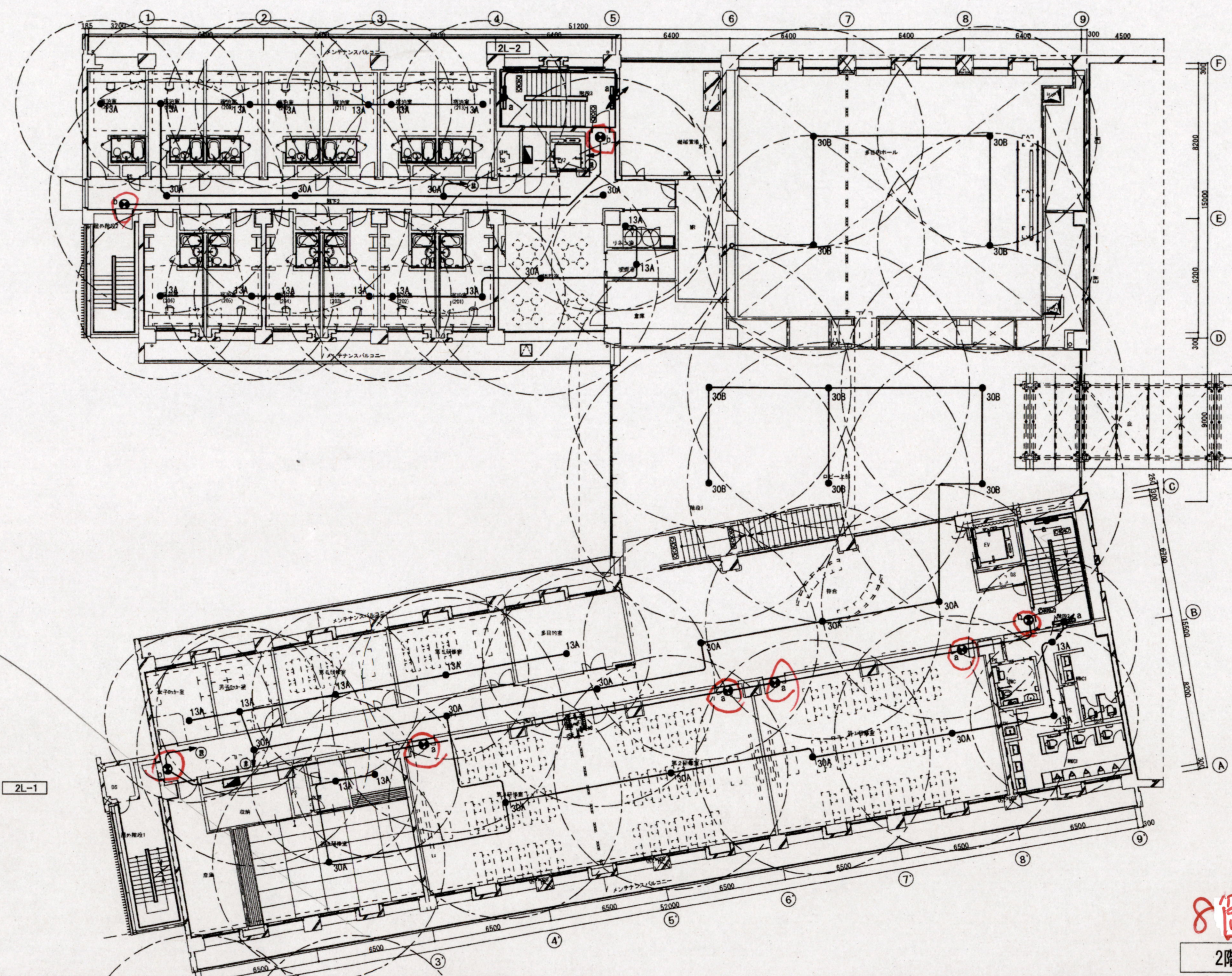

8箇所
2階平面図

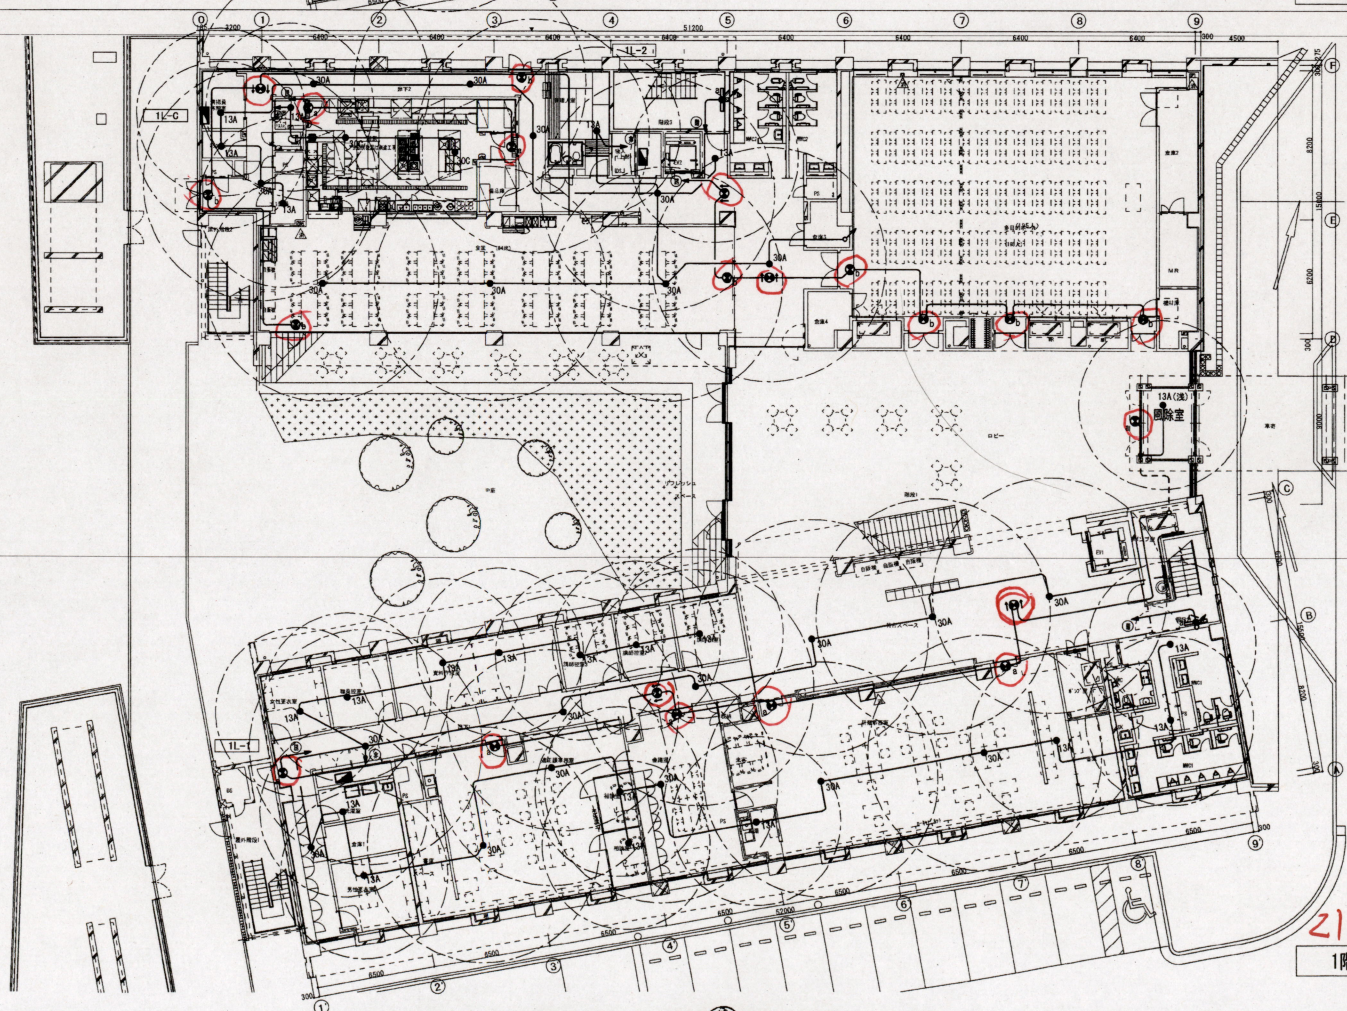

21箇所
1階平面図


誘導灯 計 39個

記号	名称	備考
●	非常灯	JE30W
●	非常灯	JE13W
●	非常灯	JE30W 高天井用
●	非常灯	JE30W 防水型
○	避難口誘導灯	
○	避難経路誘導灯	
○	避難経路誘導灯	
□	中継ボックス	
□	プルボックス	サイズは形状による
↑	立上り・下り	

注記
 特記なき配管配線は下記による。ただし、天井内はこがし配線とする。
 配・管等の配管配線は分岐点にて配線する。
 VVF2、0-30 (PF22)
 VVF2、0-20×2 (PF22)

① 屋内電技練習場
3ヶ所

a 階段灯	b 非常用蛍光灯併用型	●13A 非常灯	●13A(薄) 非常灯	●30A 非常灯
ひと(熱線) 段階光付 パネル: 強化ガラス(乳白) LALH-02		φ100	φ150	φ100
パナソニック FY44030 PX1 a-321 FHF32×1 4560lm	パナソニック FS641088FPF9 FHF32×1 2110lm	パナソニック LB91630 JE3. 6V 13W×1	パナソニック LB91620 JE3. 6V 13W×1	パナソニック LB93630 JE8. 4V 13W×1
●30B 非常灯 高天井用	●30C 非常灯 防水型	LED B級避難口誘導灯片面型	LED B級避難口誘導灯片面型	LED B級避難口誘導灯片面型
φ100	φ150			
パナソニック LB93632 JE8. 4V 30W×1	パナソニック LW93660 JE10. 8V 30W×1	パナソニック FA20312LE1 LED2. 7W	パナソニック FA20352LE1 LED2. 6W	パナソニック FA20362LE1 LED3. 6W

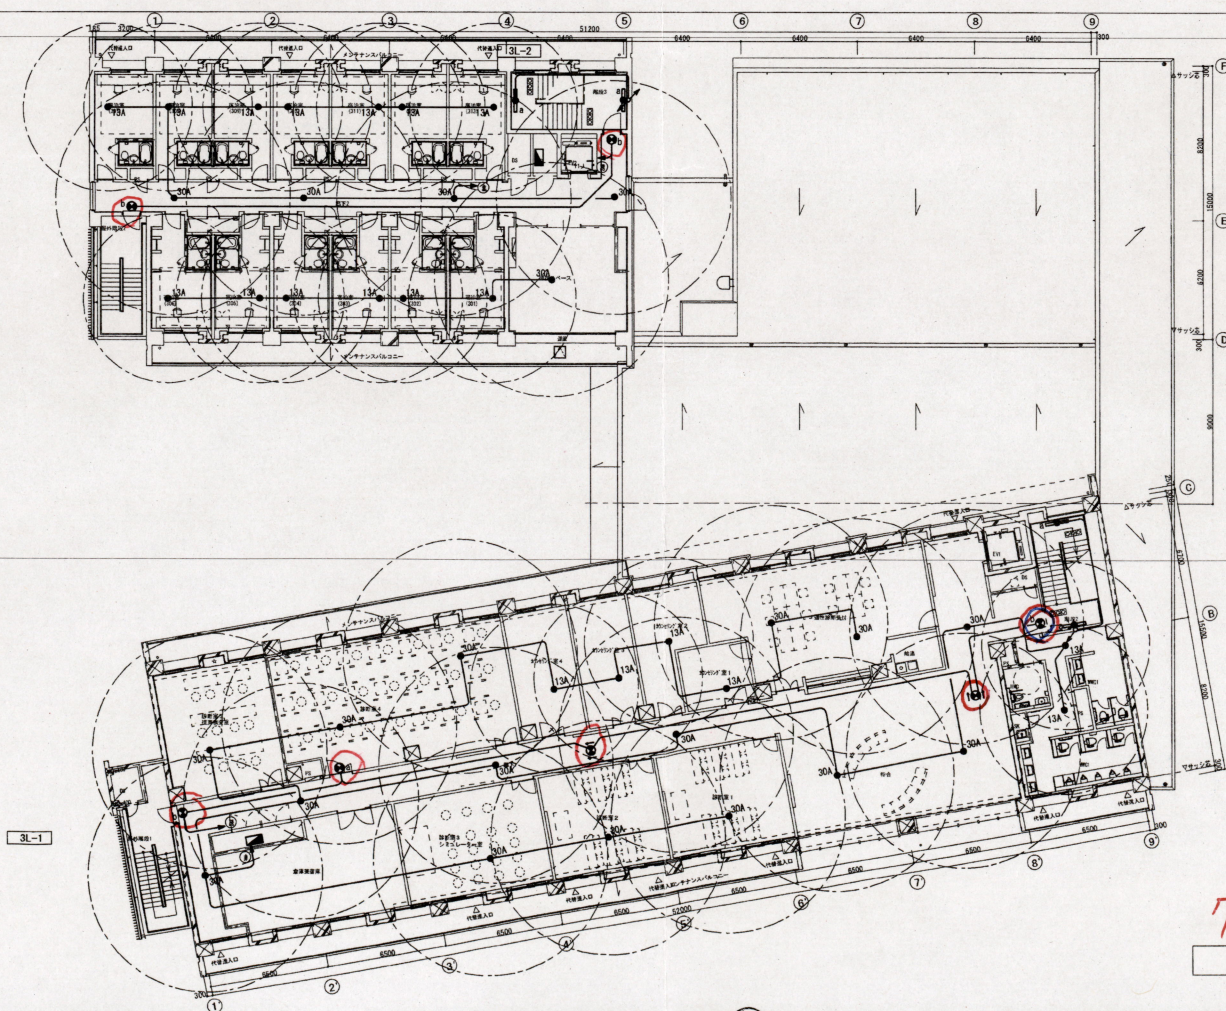

7箇所
3階平面図

竣工図

竣工 2016. 03. 31

確認

株式会社久米設計 監理総括者 野村 昌司

作成

株式会社久米設計 監理担当者 小島 工
株式会社フジタ 現場代理人 佐々木 健治

訂正
 MR ML
 MR ML
 MR ML
 MR ML

KUME
SEKKEI

株式会社 久米設計

日付 2014. 02

図番 PA

一級建築士 登録第205748号 山本 和典
 一級建築士 登録第259736号 鈴木 浩
 建築設備士 第06D1-0049LM号 小島 工

中部トラック総合研修センター建設工事

非常灯・誘導灯設備 平面図

縮尺 A1: 1/200
A3: 1/400

図番 1120469

E-25



凡例

記号	名称	備考
□	電灯動力分電盤	
□	照明器具	充電機器
●	非常照明	バッテリー内蔵
●	誘導灯	バッテリー内蔵
⊕	リモコンスイッチ	スイッチ数は表記による
○	コンセント	充電機器 専用配線 2P15A×2
○	コンセント	充電機器 専用配線 2P15A×2 別配
○	コンセント	充電機器 4P20A×1
□	中継ボックス	
□	プルボックス	サイズは表記による
○	立上り・立下り	
○	ハンドホール	H2-9 蓋S8K-75
○	シャッター	遮光工事

注記
特記なき配線距離は下記による。ただし、天井内はこうし配線とする。
分電盤より第1ボックスまでは1.0とする。



.....2.....	1V1. 6×2.....	(E25, G22)
.....3.....	1V1. 6×3.....	(E25, G22)
.....4.....	1V1. 6×5.....	(E25, G22)
.....5.....	1V1. 6×7.....	(E25, G22)
.....6.....	VVF1. 6-2C.....	
.....7.....	VVF1. 6-3C.....	
.....8.....	1V1. 6×3.....	(PF22)
.....9.....	CV5. 5sq-3C.....	
.....10.....	CV5. 5sq-3C.....	(FEP30)
.....11.....	CPEV1. 2-1P.....	

誘導灯は一次側からの分岐回路とする。
非常照明は二次側からの分岐回路とする。

(コンセント)		
.....2.....	1V2. 0 × 2 E1. 6	(PF22)
.....5.....	1V5. 5 × 2 E1. 6	(PF22)
.....2.....	VVF2. 6-2C E1. 6	



		保守率: 0.93				K0137113		
器具取付高さ		4.0m	5.0m	6.0m	7.0m	8.0m	9.0m	10.0m
単体配置	A1	5.4	6.3	7.1	7.7	8.2	8.4	3.7
連続配置	A2	11.4	13.6	15.7	17.6	19.2	20.6	20.1
四角配置	A4	9.0	10.6	12.1	13.7	15.1	16.5	17.8

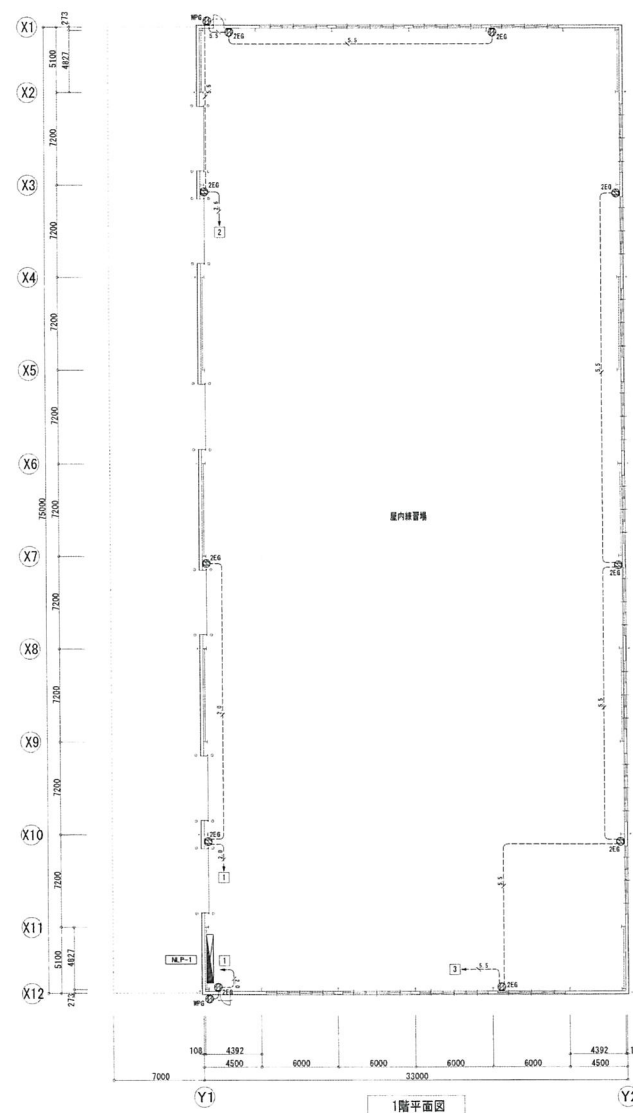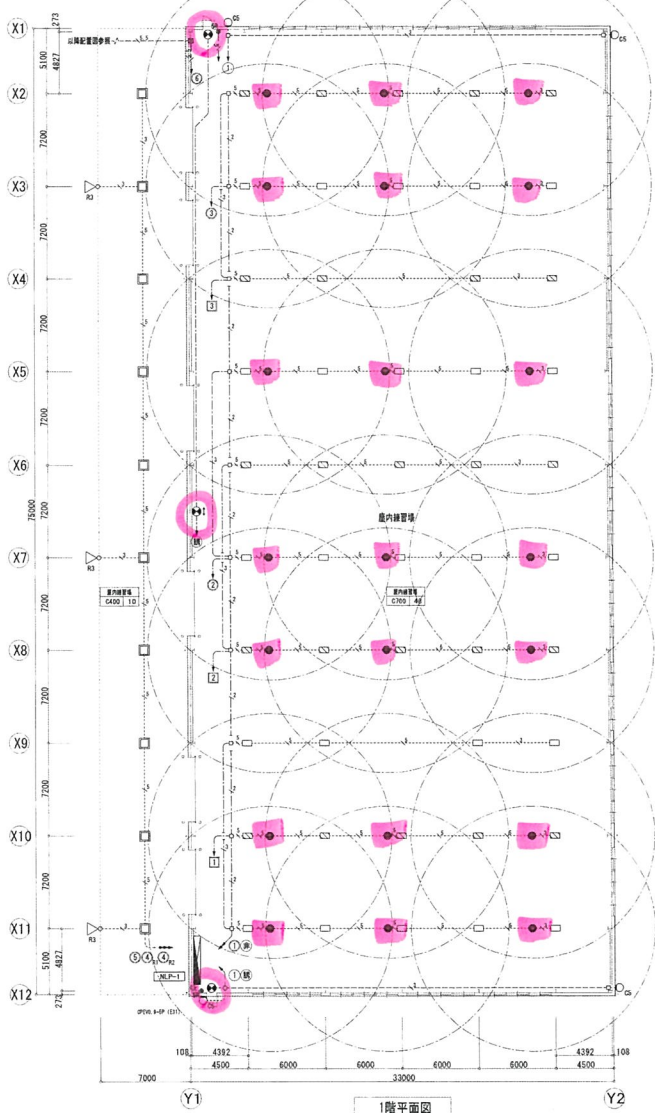

C700	LED高天井器具 MF700W相当
214W LED 29000 lm	
414×171×高329	直付型・高天井用 落下防止ワイヤー付
パナソニック NNY20631K	
C400	LED高天井器具 MF400W相当 WP
202W LED 21000 lm	
403×484×高144	7ルミ 直付型・高天井用 落下防止ワイヤー付
東芝 LEDJ-20911N-LJ2	
C5	LEDポーチライト
5.2W LED 1411lm	
	無線・明るさセンサー付 カバー・アクリル 防雨型
パナソニック L6NCH80101K	
R3	LED街路灯 水銀灯250形相当
225W LED 20405lm	
	防雨型 透明強化ガラス
東芝ライテック LEDS-20401WN	
LED道路誘導灯 A級 片面型	
パナソニック FA44312	
LED道路誘導灯 A級 片面型	
パナソニック FA44312	

竣工図

竣工 2016.03.31

確認

株式会社久米設計 監理総括者 野村 昌時

作成

株式会社久米設計 監理担当者 小島 健治
株式会社フジタ 現場代理人 佐々木 健治

KUME
SEKKEI 株式会社 久米設計

2014.10

一般建築士 登録第205740号 山本 和典
一般建築士 登録第259736号 鈴木 浩
建築設計士 第0601-00494号 小島 工

中部トラック総合研修センター
豊内実技練習場建設工事

電灯・コンセント設備平面図

1140172

A1: 1/200
A3: 1/400 E-06